



Statens vegvesen

Særskilt vedtak og betingelser for arbeidet

Plan nr.:	N8265-2018	Mime-nr.:	18 / 495	Vedtak nr.:	N8265-2018
Veg nr.:	Fv. 57	fra Hp/km:	03 / 4,097	til Hp/km:	0
Strekning:	Lindåsvegen ved Vågseidet - Lindås kommune			Sted:	Lindåsvegen
Arbeid som skal utføres: Fjerne skog og sprengning del av fjell					
Arbeidet utføres i perioden				Daglig arbeids- / virketid	
Fra dato:	1 november 2018	Til dato:	30 november 2018	Fra kl.:	07:00
			Til kl.:	18:00	
Annet: man - fre.					
Region: Vest			Region (2):		
Avdeling: Hordaland		Avd. (2):		Avd. (3):	
Seksjon: Vegseksjon Nord-, Midt- og Sunnhordland			Telefon: 95 845 124		Faks:
Adresse:			e-post: nordhordland.arbeidsvarsling@vegvesen.no		

Med hjemmel i skiltforskrift av 7. oktober 2005 nr 1219 §§ 26, 28, 30 og 32 og vegtrafikkloven §7 treffes vedtak om bruk av følgende trafikkregulerende skilt/lyssignaler/dirigering/oppmerking i samsvar med vedlagte skisse:

Fartsgrenseskilt (362.x).....	☐	Andre trafikkregulerende tiltak	☐	Trafikksignal (skyttel).....	☐
☐ 30	☐ 40	☒ 50	☐ 60	☐ 70	☐ 80
☐ 90				Manuell dirigering.....	☐
			Vegstengning.....		

Betingelser for arbeidet:

- Arbeidet skal varsles som vist på vedlagte arbeidsvarslingsplan, datert: 21.09.2018
- Bestemmelsene i skiltforskriften og håndbok N301 "Arbeid på og ved veg" gjelder for arbeidet
- a) Byggherre..... ☒ ⇒ Navnet på selskapet Sv v/ Leif Arne Aas - tlf. 92236045
Ansvarlig for gjennomføring av arbeidet og oppfølging av arbeidsvarslingsplanen (kryss av):
b) Utførende iht. byggherreforskriften ☒ ⇒ Entreprenør/byggeleder versund Maskinstasjon /e-post: 0
c) Utførende av arb. v. iht. skiltforskrift ☒ ⇒ Navn på ansvarlig versund Maskinstasjon /e-post: 0
- Ansvarshavende: Ove Myking Tlf./e-post: 91852501
Stedsansvarlig(e): Torgeir Myking Veland Tlf./e-post: 474 53 036
- Loggbok skal alltid føres, og returneres fylkesavdeling: Hordaland
- Lede-/følgebil ☐
- Følgende skal varsles/informeres om arbeidet (kryss av):
Politi..... ☒ Brannvesen..... ☒ Ambulanse/lege..... ☒
Vegtrafikksentralen..... ☒
Skole..... ☐ ⇒ Angi hvilke(n):
Kollektivselskap..... ☒ ⇒ Angi hvilke(t): Nettbuss
Radio, presse m.m..... ☐ ⇒ Angi hvem:
Andre..... ☐ ⇒ Angi hvem:
- Tillatelser:
Gravetillatelse..... ☐ Arbeidstillatelse..... ☒
NB: Se vedlagte vilkår for gravetillatelsen
- Kopi av all dokumentasjon som inngår i arbeidsvarslingsplanen skal oppbevares på arbeidsstedet.
- Spesielle vilkår/betingelser:
Skilting må følge skiltplanen. Holde tilsyn med skilting, herunder renhold. Midlertidig nedsatt hastighet blendes etter endt skift.
Bruke trafikkvakter ifm sprengning nær veg.
Turområde. Ta særlig hensyn til myke trafikanter.

NB: Politiet og ansvarshavende skal ha kopi av blanketten.

Bergen

21.09.2018

Statens vegvesen

Arve Løtveit

Sign. (etter fullmakt)

Sted

Dato



Statens vegvesen

Plan for varsling og sikring av arbeid på eller ved veg

Plan nr.:	N8265-2018	Mime-nr:	18 / 495	Vedtak nr.:	N8265-2018
Veg nr.:	Fv. 57	fra Hp/km:	03 / 4,097	til Hp/km:	0
Strekning:	Lindåsvegen ved Vågseidet - Lindås kommune	Sted:	Lindåsvegen		
Arbeid som skal utføres:	Fjerne skog og sprengning del av fjell				
Utførende av arb. varsling*:	Alversund Maskinstasjon AS				
Adresse:	Buhaugen 6, 5911 Alversund				
Ansvarshavende:	Ove Myking	Tlf./e-post:	91852501		
Stedsansvarlig(e):	Torgeir Myking Veland	Tlf./e-post:	474 53 036		
Arbeidet utføres	fra dato:	1 november	2018	Til dato:	30 november 2018

Underskrevet plan er vedtak med hjemmel i skiltforskriftens §29 og §30. Særskilt vedtak for trafikkregulerende tiltak skal vedlegges.

Varslingsmaterieell:

Skilt nr.: Ant.:


Merknader:

Trafikkvakter stanser trafikk ifm sprengning.

Blankettfordeling:

- ☒ Statens vegvesen
- ☒ Utførende av arbeidet
- ☒ Ansvarshavende
- ☒ Politiet
- ☒ Lindås kommune

Skisse:

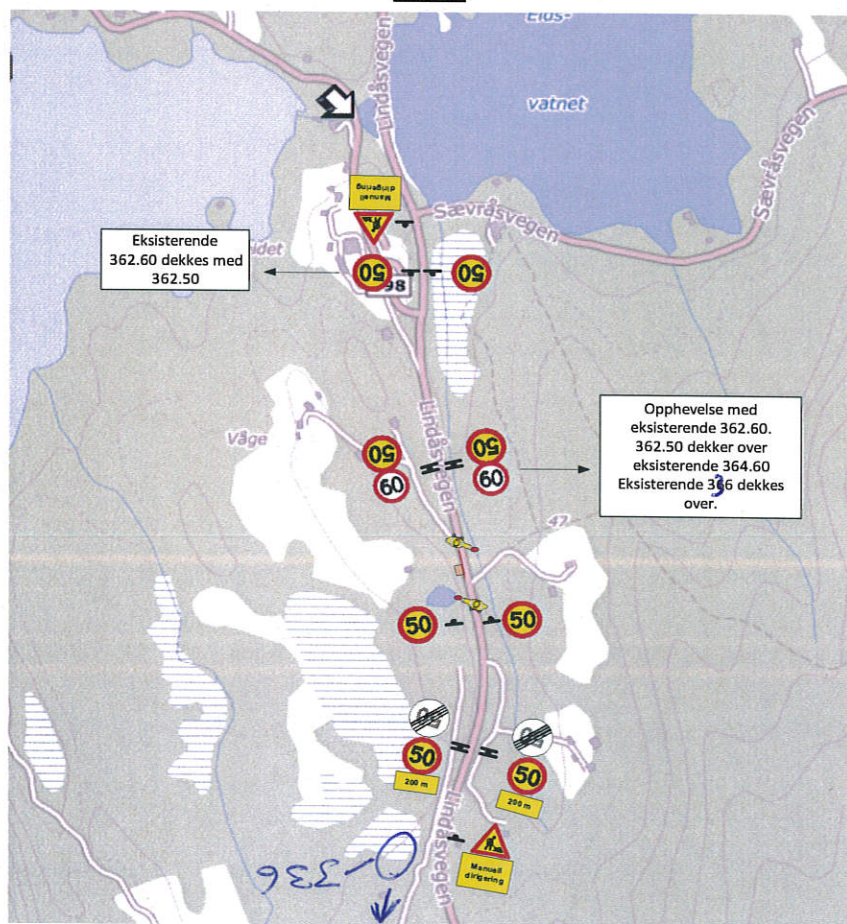

Fylles ut av skiltmyndigheten:

Bergen

21.09.2018

Sted*

Dato*

Statens vegvesen

Arve Løtveit

Sign. (etter fullmakt)*



Statens vegvesen

Plan for varsling og sikring av arbeid på eller ved veg

Plan nr.:	N8265-2018	Mime-nr:	18 / 495	Vedtak nr.:	N8265-2018
Veg nr.:	Fv. 57	fra Hp/km:	03 / 4,097	til Hp/km:	0
Strekning:	Lindåsvegen ved Vågseidet - Lindås kommune			Sted:	Lindåsvegen
Arbeid som skal utføres:	Fjerne skog og sprengje del av fjell				
Utførende av arb. varsling*:	Alversund Maskinstasjon AS				
Adresse:	Buhaugen 6, 5911 Alversund				
Ansvarshavende:	Ove Myking	Tlf./e-post: 91852501			
Stedsansvarlig(e):	Torgeir Myking Veland	Tlf./e-post: 474 53 036			
Arbeidet utføres		fra dato:	1 november 2018	Til dato:	30 november 2018

Underskrevet plan er vedtak med hjemmel i skiltforskriftens §29 og §30. Særskilt vedtak for trafikkregulerende tiltak skal vedlegges.

Varslingsmaterieill:

Skilt nr.: Ant.:

Merknader:

336 Oppheving av forbikjøringsforbud settes opp ved km ca 4,000. retn mot sør. (Ved 364.50-skilt).


Det skal benyttes godkjent sikring og 906 ved arbeidsområdet.

Midlertidig nedsatt hastighet skal blendes etter hvert skift.

Blankettfordeling:

- ☒ Statens vegvesen
- ☒ Utførende av arbeidet
- ☒ Ansvarshavende
- ☒ Politiet
- ☒ Lindås kommune

Skisse:

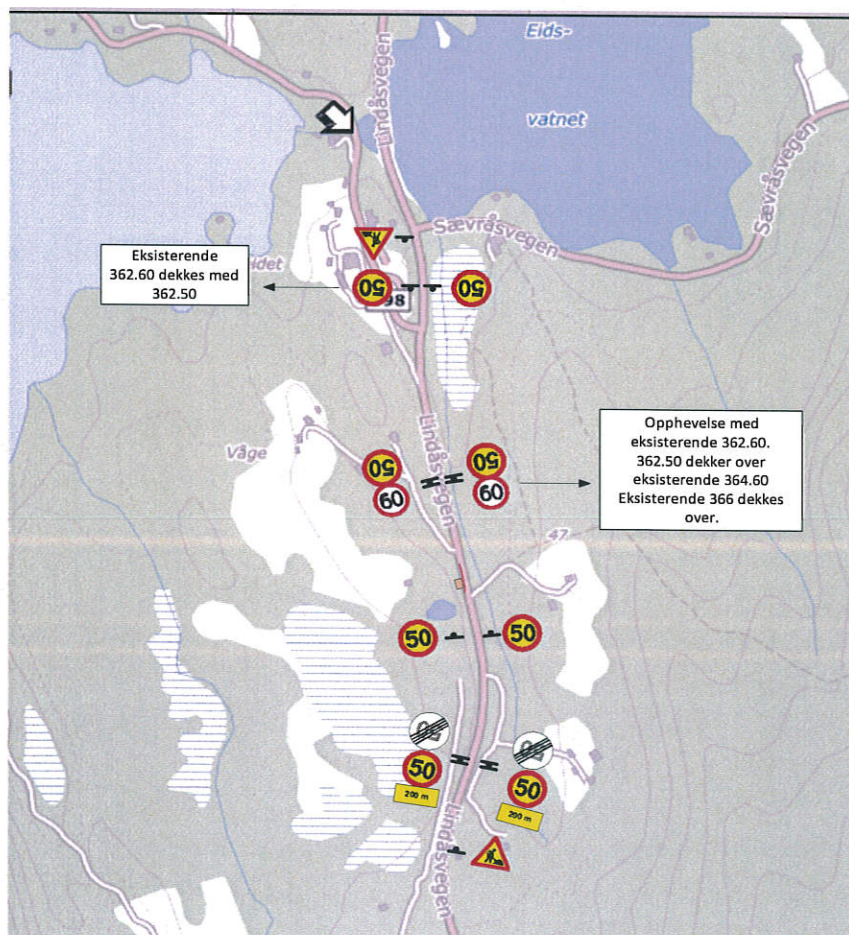

Fylles ut av skiltmyndigheten:

Bergen

21.09.2018

Sted*

Dato*

Statens vegvesen

Arve Løtveit

Sign. (etter fullmakt)*

ARBEIDSBESKRIVELSE MÅ FYLLES UT FØRST



Statens vegvesen

Risikovurdering av arbeid på eller ved veg

Plan nr.: N8265-2018	Mime-nr.: 18 / 495	Vedtak nr.: N8265-2018
Veg nr.: Fv. 57	fra Hp/km: 03 / 4,097	til Hp/km: 0
Strekning: Lindåsvegen ved Vågseidet - Lindås kommune		Sted: Lindåsvegen
Arbeid som skal utføres: Fjerne skog og sprengning del av fjell		
Ansvarshavende: Ove Myking		Tlf./e-post: 91852501
Utførende arb.v.*: Alversund Maskinstasjon AS		Adresse: Buhaugen 6, 5911 Alversund
Arbeidet utføres i perioden		Arbeidets varighet
Fra dato: 1 november 2018	Til dato: 30 november 2018	0

En risikovurdering er en vurdering av hva som kan gå galt, hva som kan gjøres for å hindre det og hvordan en kan redusere konsekvensene dersom noe skjer.

Tre spørsmål er kjernen i risikovurderingen:

- Hva kan gå galt?
- Hva kan vi gjøre for å hindre dette?
- Hva kan vi gjøre for å redusere konsekvensene dersom det skjer?

Opplisting av farer og medvirkende forhold:

Eks.: dårlig sikt/bratt terreng/stor trafikk av myke trafikanter morgen og ettermiddag, nærhet til sjø

	Konsekvens: Sett inn verdi for mest sannsynlige konsekvens:	Sannsynlighet: Gitt valgt konsekvens, hvor sannsynlig er hendelsen?	Risiko = K x S
Uønskede hendelser	Stor: 3 Middels: 2 Liten: 1	Stor: 3 Middels: 2 Liten: 1	
Beskrivelse av hendelsen:			
Eks.: Sammenstøt mellom passerende kjøretøy og anleggskjøretøy.			
Eks.: Anleggsmaskin kjører på myk trafikanter			
1: Påkjørsel ved utsetting av arbeidsvarsling	3	2	6
2: Påkjørsel av arbeidere	3	2	6
3: Påkjørsel av maskiner	2	2	4
4: Skade på fotgjengere	3	1	3
5:			0
6:			0
7:			0
8:			0
9:			0
10:			0
11:			0

(Dersom det blir for liten plass kan denne arkfanen kopieres, benytt ev. fanen "tilleggsopplysninger".)

Forhold nr.:

↓ Tiltak for å forhindre at uønskede hendelser skjer/reduserer konsekvensene av en uønsket hendelse:

- Spesielt oppmerksom ved utsetting av varslingsmateriell. Beskyttelse med følgebil med varsellys
- Varsling iht. plan. Man. dirigenter. Godkjent arbeidsklær i kl. 3 refleks. VG
- Varsling iht. plan. Nedsatt fartsgrense.
- Sikring med VG slik at fotgjengere ikke kommer inn i arbeidsområde. Stanse bevegelse på maskiner v/ passering m.t.
-
-
-
-
-
-
-

(Dersom det blir for liten plass kan denne arkfanen kopieres, benytt ev. fanen "tilleggsopplysninger".)

Merknader:

Bekreftelse - ansvarshavende (jf. skilteforskriften § 33 nr 3 og Håndbok N301 ss. 24-28)

Jeg, **Ove Myking** bekrefter ansvar for risikovurderingen og foreslåtte tiltak, og bekrefter at dette er kjent for de stedansvarlige.*

Signatur - stedsansvarlige (på arbeidssstedet)

Samtlige som har rollen som stedsansvarlig er kjent med risikovurderingen og tiltakene.

(Dokumenteres ved signatur i loggbok)



Statens vegvesen

**Beskrivelse av arbeidet som skal utføres/systembeskrivelse
(Søknad om plan for varsling og sikring av arbeid på eller ved veg)**

Plan nr.:	N8265-2018	Mime-nr:	18 / 495	Vedtak nr.:	N8265-2018
Veg nr.:	Fv. 57	fra Hp/km:	03 / 4,097	til Hp/km:	
Strekning:	Lindåsvegen ved Vågseidet - Lindås kommune			Sted:	Lindåsvegen
Ansvarshavende*:	Ove Myking			Tlf./e-post:	91852501
Utførende entreprenør:	Alversund Maskinstasjon AS			Adresse:	Buhaugen 6, 5911 Alversund
				(Ev.e-post)	
Utførende arb. varsling*:	Alversund Maskinstasjon AS			Adresse:	Buhaugen 6, 5911 Alversund
Organisasjonsnr., utførende av arbeidsvarsling:				(Ev. e-post:)	
Stedsansvarlig(e):	Torgeir Myking Veland			Tlf./e-post:	474 53 036
Arbeid som skal utføres*:	Fjerne skog og sprengning del av fjell				
Arbeidet utføres i perioden				(Arbeidets varighet)	
Fra dato:	1	november	2018	Til dato:	30 november 2018



Statens vegvesen

Sjekkliste ved avslutning av arbeid på veg

Plan nr.:	N8265-2018	Mime-nr:	18 / 495	Vedtak nr.:	N8265-2018
Veg nr.:	Fv. 57	fra Hp/km:	03 / 4,097	til Hp/km:	0
Strekning:	Lindåsvegen ved Vågseidet - Lindås kommune			Sted:	Lindåsvegen
Utførende:	Alversund Maskinstasjon AS				
Ansvarshavende:	Ove Myking				
Stedsansvarlig:	Torgeir Myking Veland				
Kontroll utført dato:			Kontroll utført av:		

Forhold:	OK	Merknad:	Frist:
Midlertidige trafikkskilt benyttet ifm arbeidet er fjernet			
Permanente trafikkskilt er på plass og godt synlig			
Midlertidig signalregulering er fjernet			
Permanent signalregulering er igangsatt			
Midlertidig vegoppmerking er fjernet			
Permanent vegoppmerking er tilfredsstillende			
Midlertidig sikringsutstyr er fjernet			
Permanent sikringsutstyr er montert iht normalbestemmelsene			
Brakkerigg er fjernet			
Arbeidsområdet er ryddet			
Vegdekket er i tilfredsstillende stand			
Det ligger ikke grus eller steiner på vegdekket			
Forholdene for de gående er tilfredsstillende			
Forholdene for de syklende er tilfredsstillende			
Adkomster til alle berørte eiendommer er tilfredsstillende			
Det er gitt beskjed til VTS om at arbeidet er avsluttet			
Det er gitt beskjed til evt andre om at arbeidet er avsluttet			
Loggbok er ajourført, ferdigstilling notert			

Merknader:

Statens vegvesen

Loggbok

Plan nr.:	N8265-2018	Mime-nr:	18 / 495	Vedtak nr.:	N8265-2018
Veg nr.:	Fv. 57	fra Hp/km:	03 / 4,097	til Hp/km:	0
Strekning:	Lindåsvegen ved Vågseidet - Lindås kommune			Sted:	Lindåsvegen
Arbeid som skal utføres:	Fjerne skog og sprengje del av fjell				
Ansvarshavende:	Ove Myking			Tlf.:	91852501
Stedsansvarlig(e):	Torgeir Myking Veland				
Loggbok sendes:	Statens vegvesen avdeling Hordaland				

Eierskap til og oppfølging av risikovurderingen og arbeidsvarslingsplanen

[illegible]

Alle med rollen som stedsansvarlig har gjort seg kjent med innholdet i risikovurderingen, nødvendige tiltak, og arbeidsvarslingsplanen (navn, signatur og dato dokumenteres i loggboken, elektronisk loggbok, ev. på et egen liste).

Utsetting/inntaking av sikrings- og varslingsutstyr, manuell trafikkdirigering med mer.

[illegible]

