


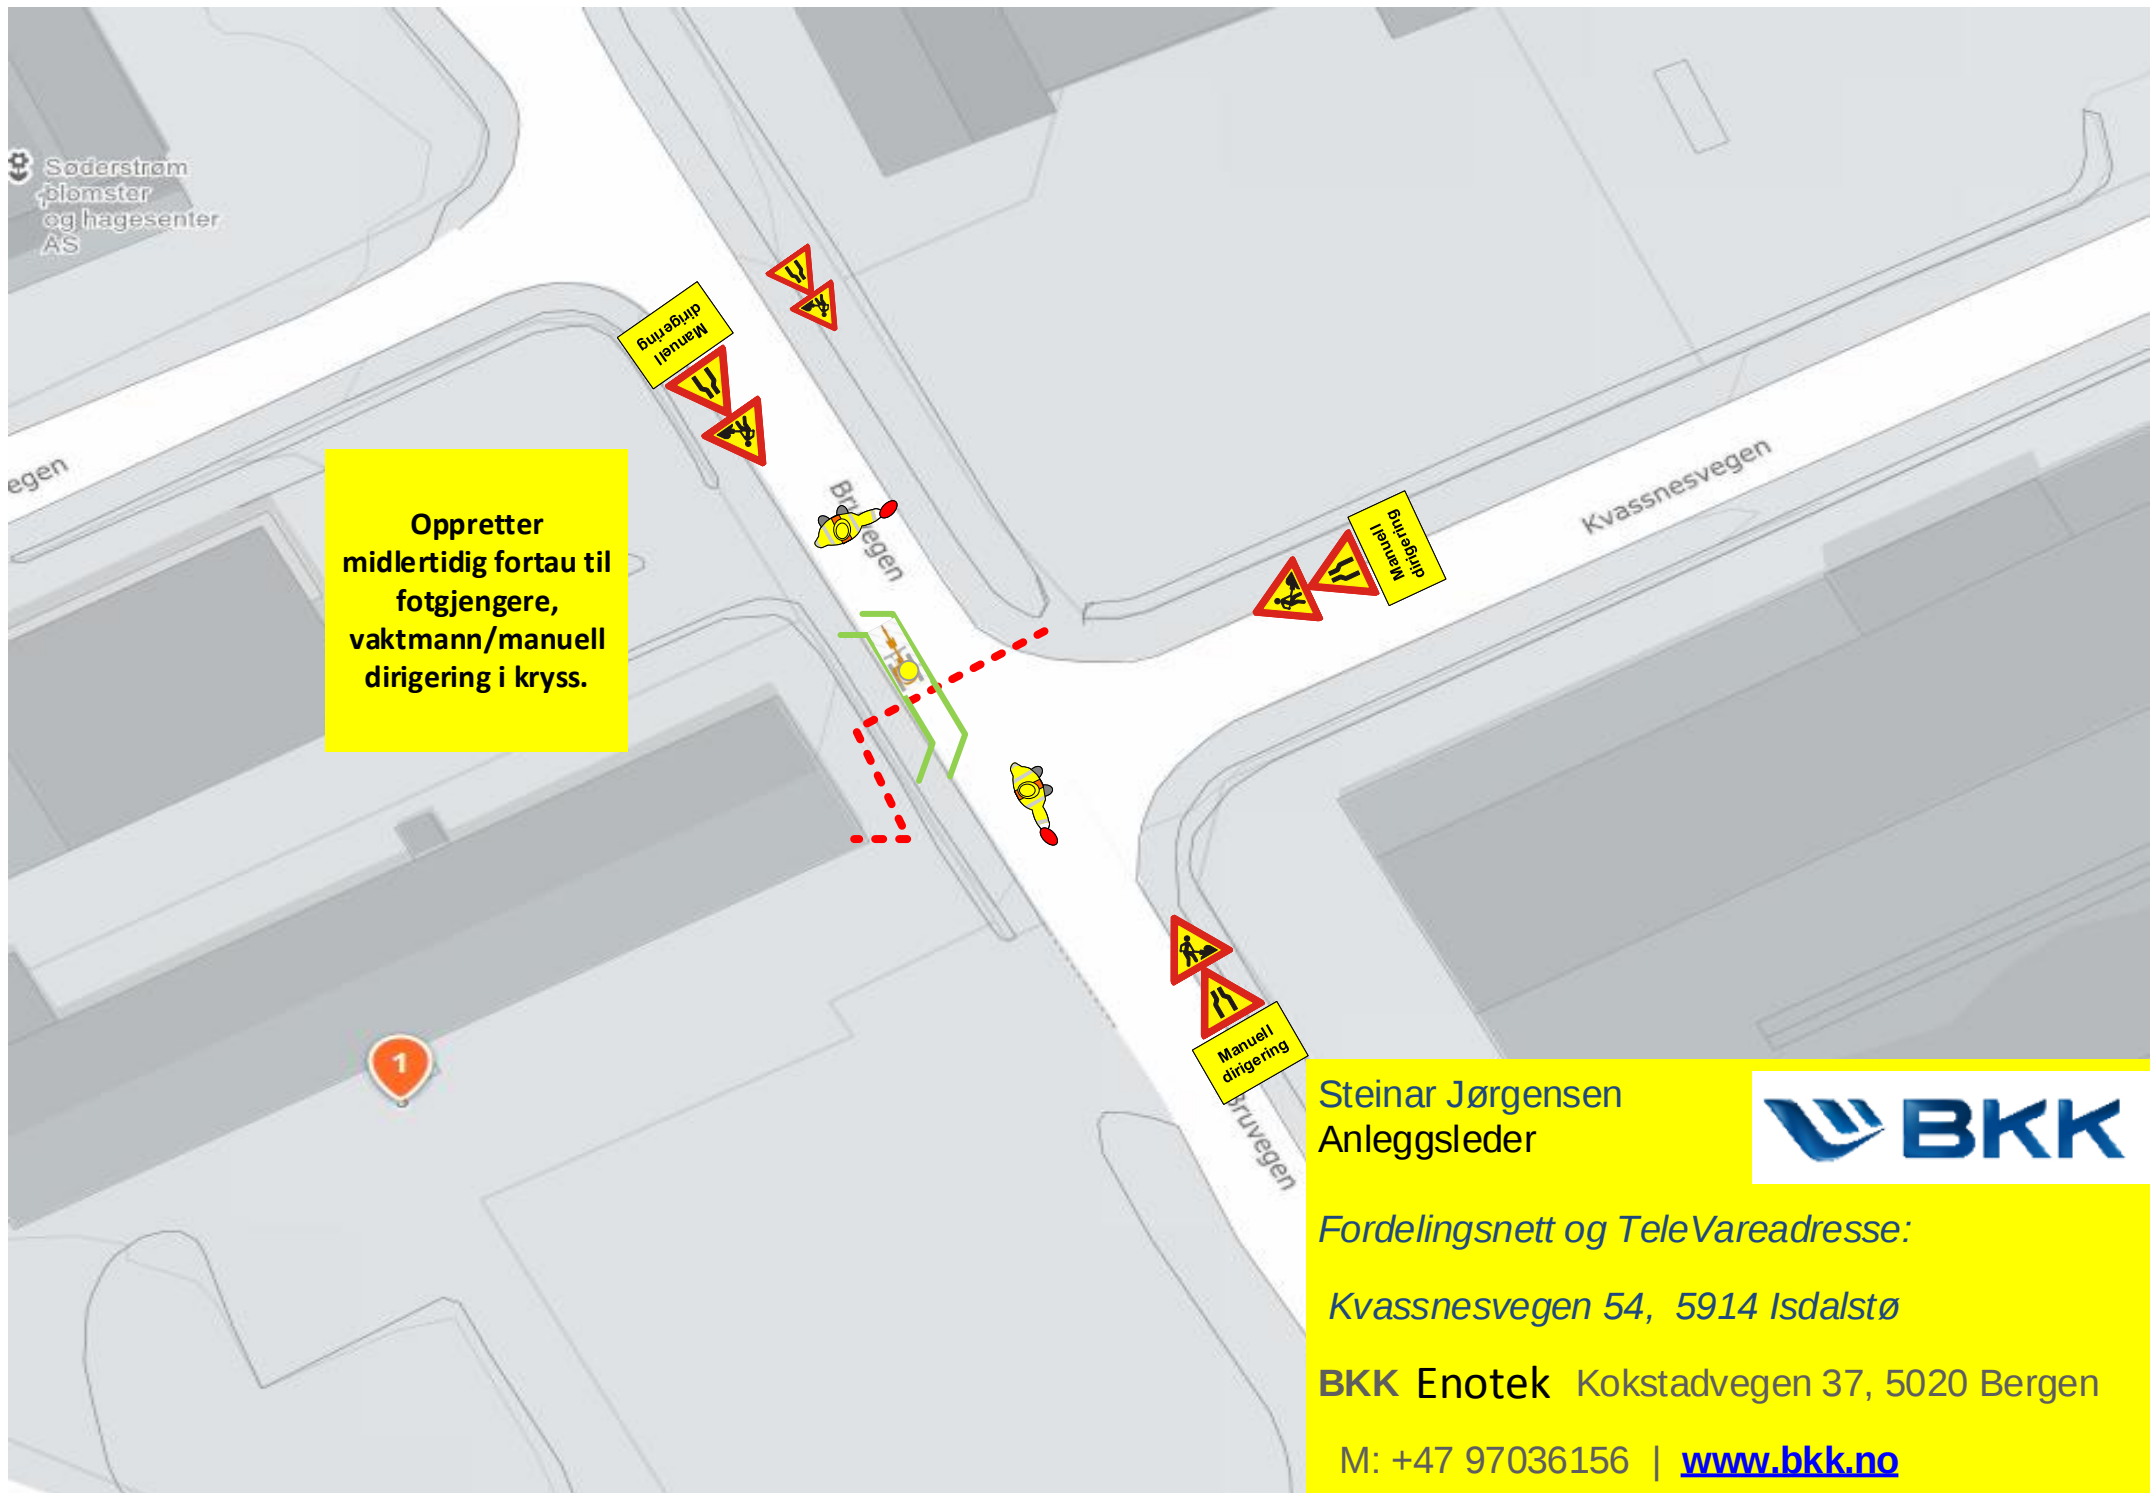

Oppretter
midlertidig fortau til
fotgjengere,
vaktmann/manuell
dirigering i kryss.

Steinar Jørgensen
Anleggsleder





Fordelingsnett og TeleVareadresse:

Kvassnesvegen 54, 5914 Isdalstø

BKK Enotek Kokstadvegen 37, 5020 Bergen

M: +47 97036156 | www.bkk.no

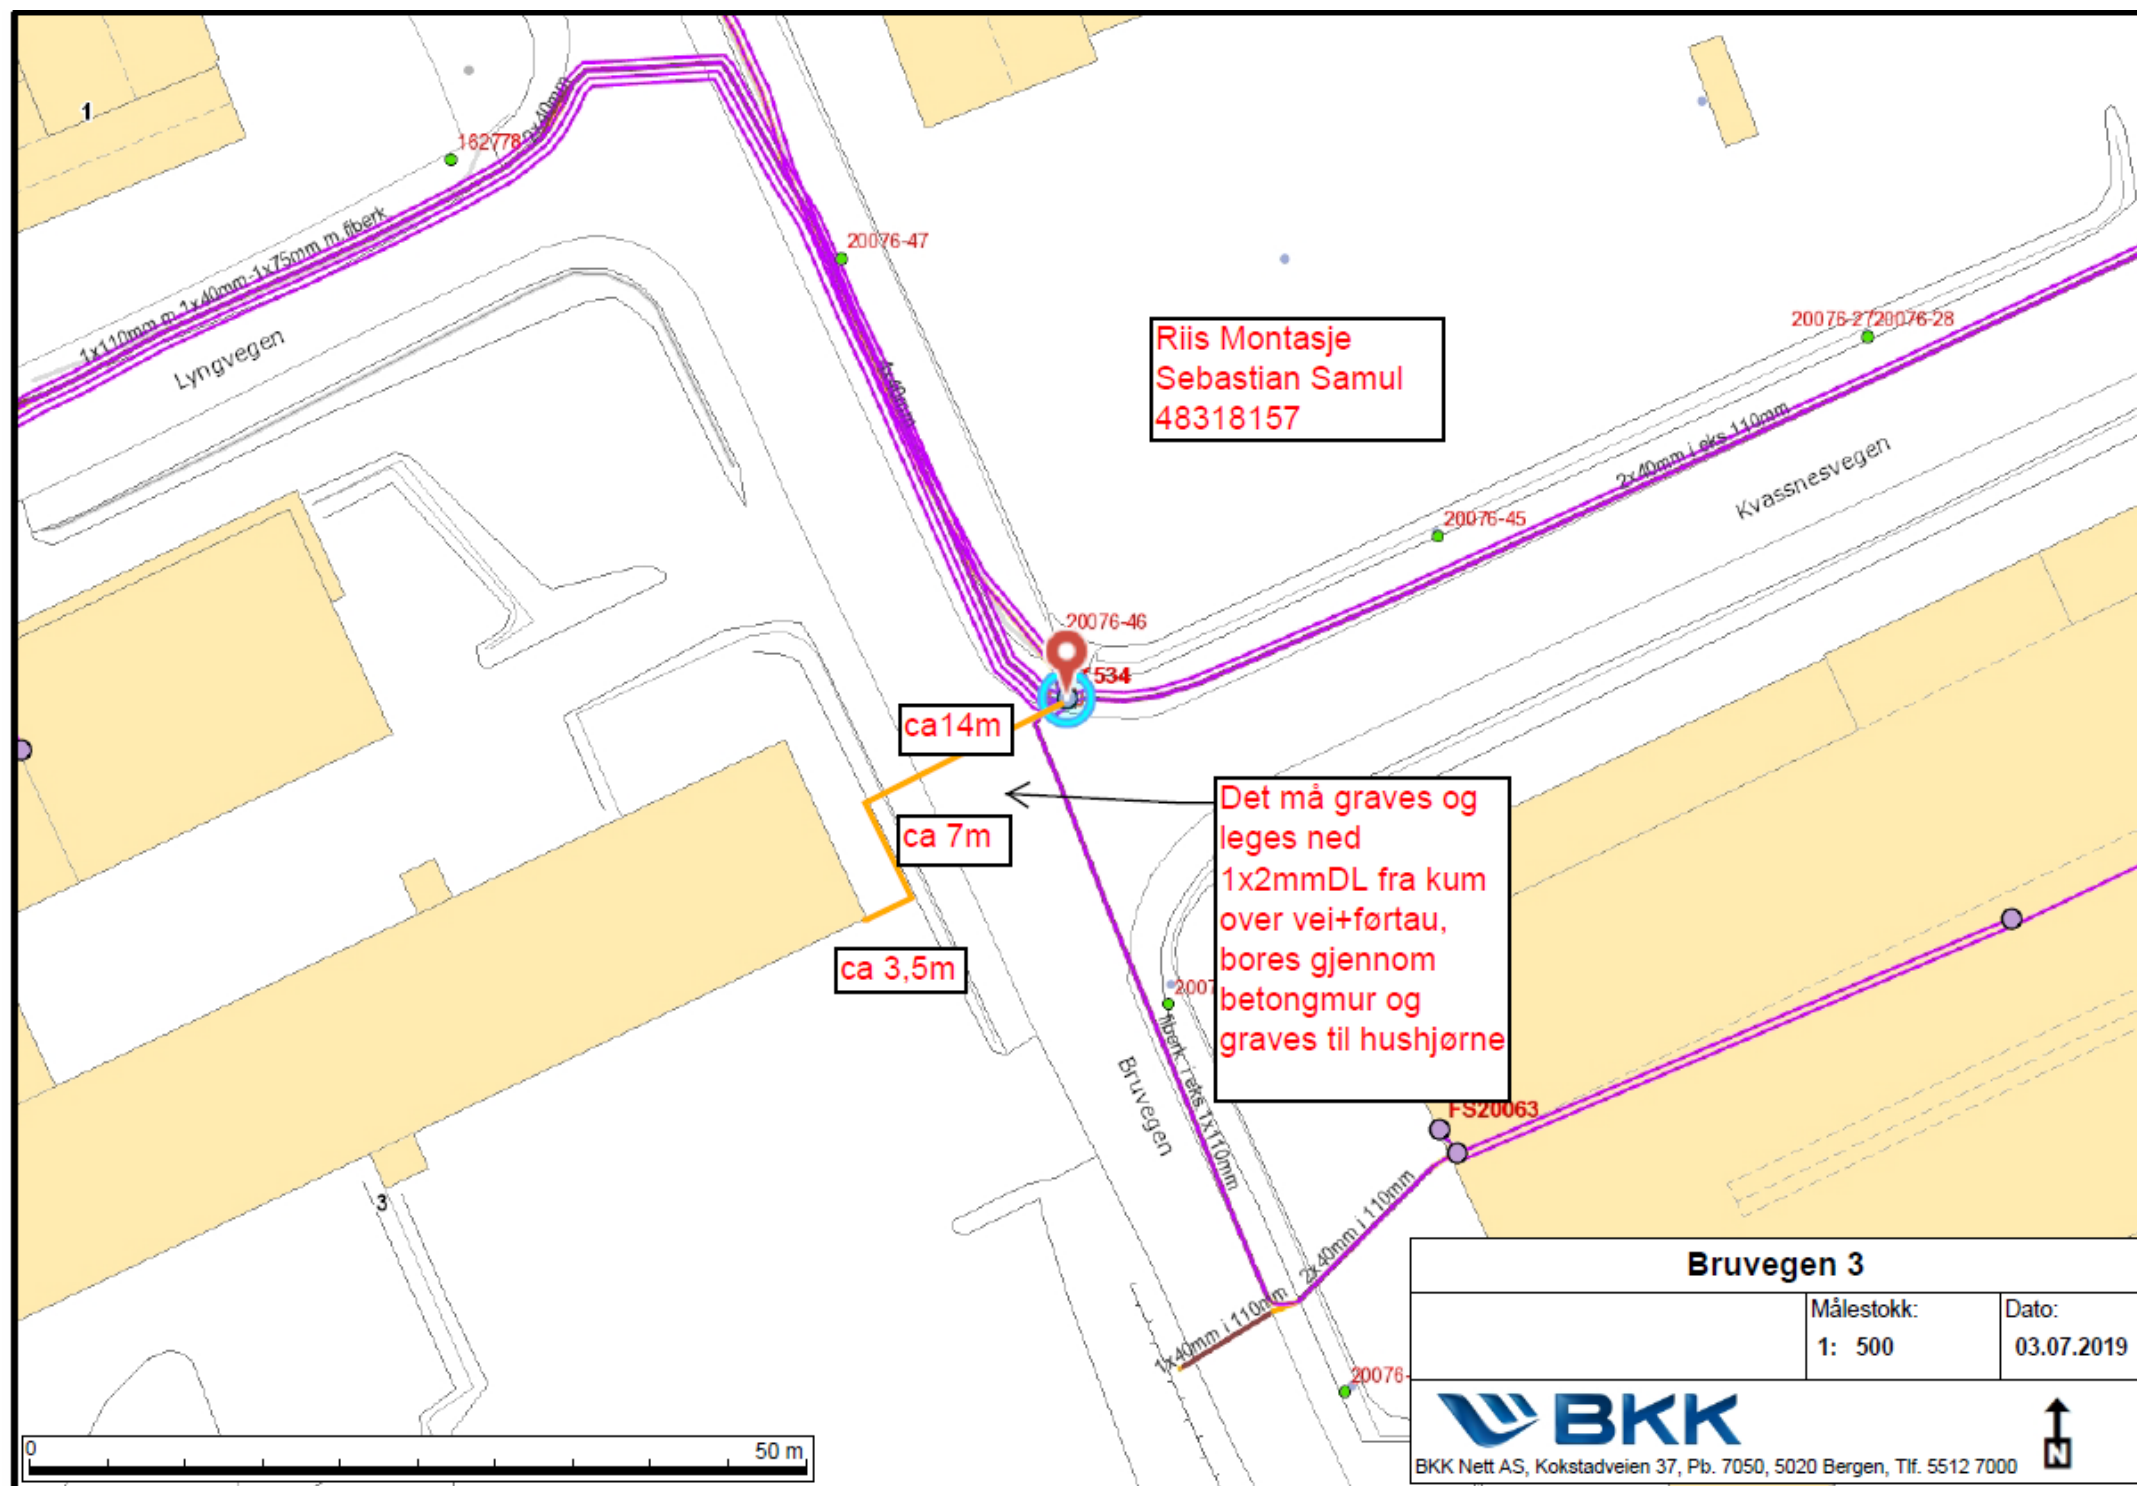

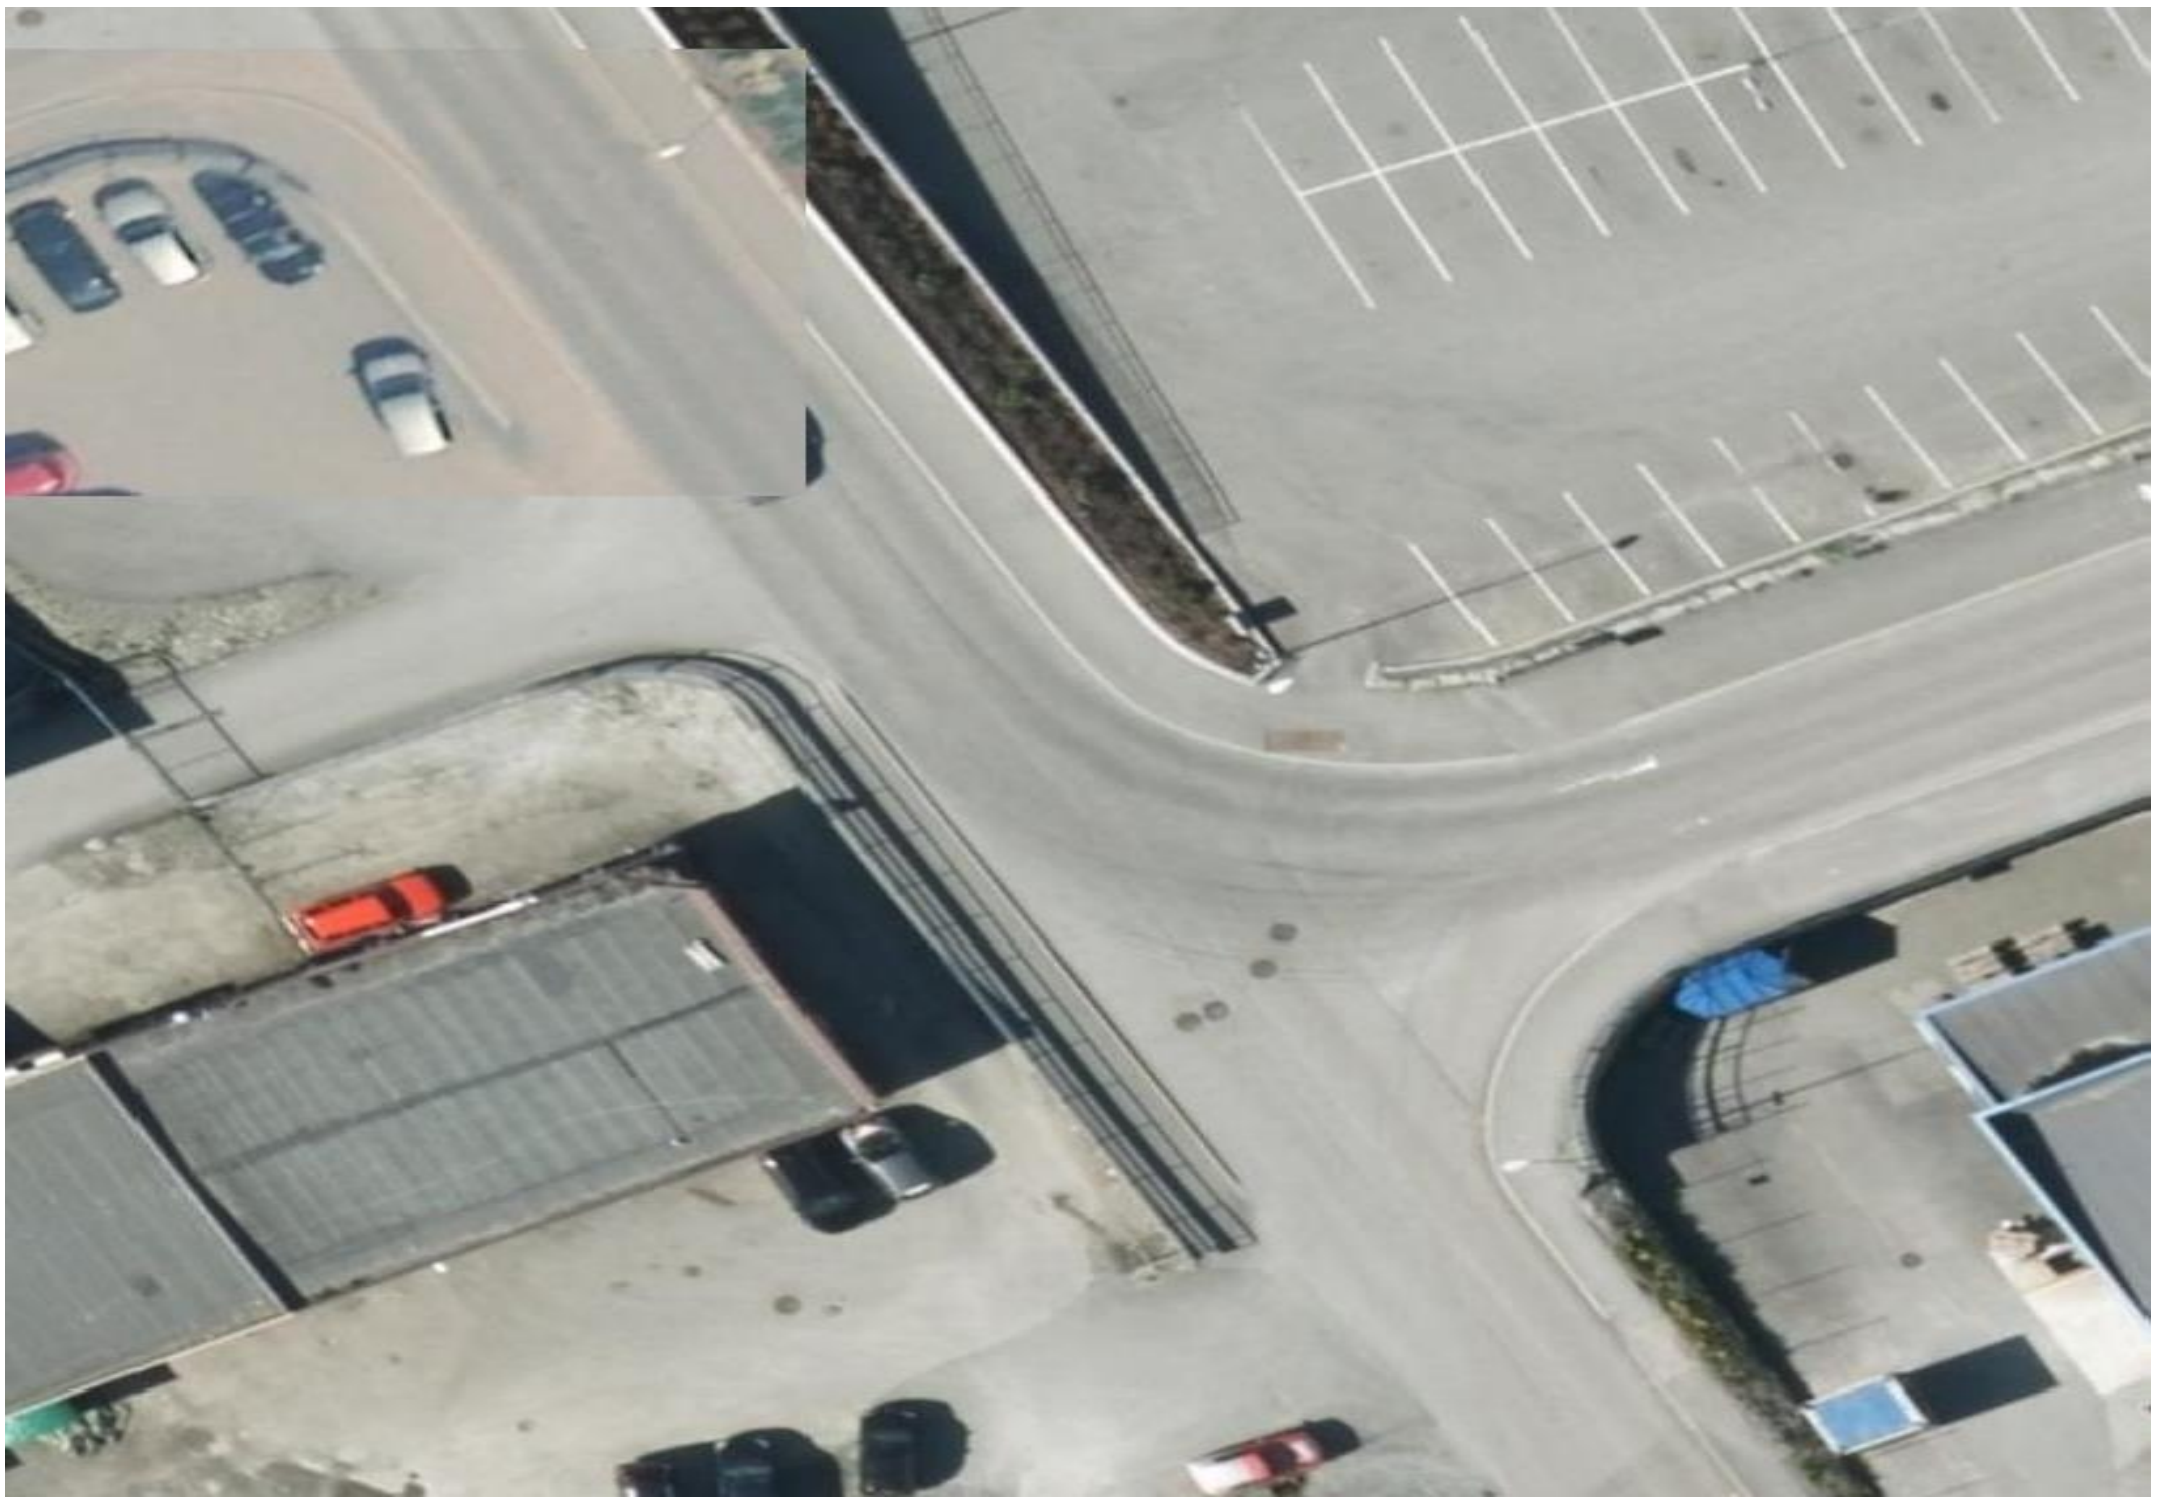



Grave fra kum