


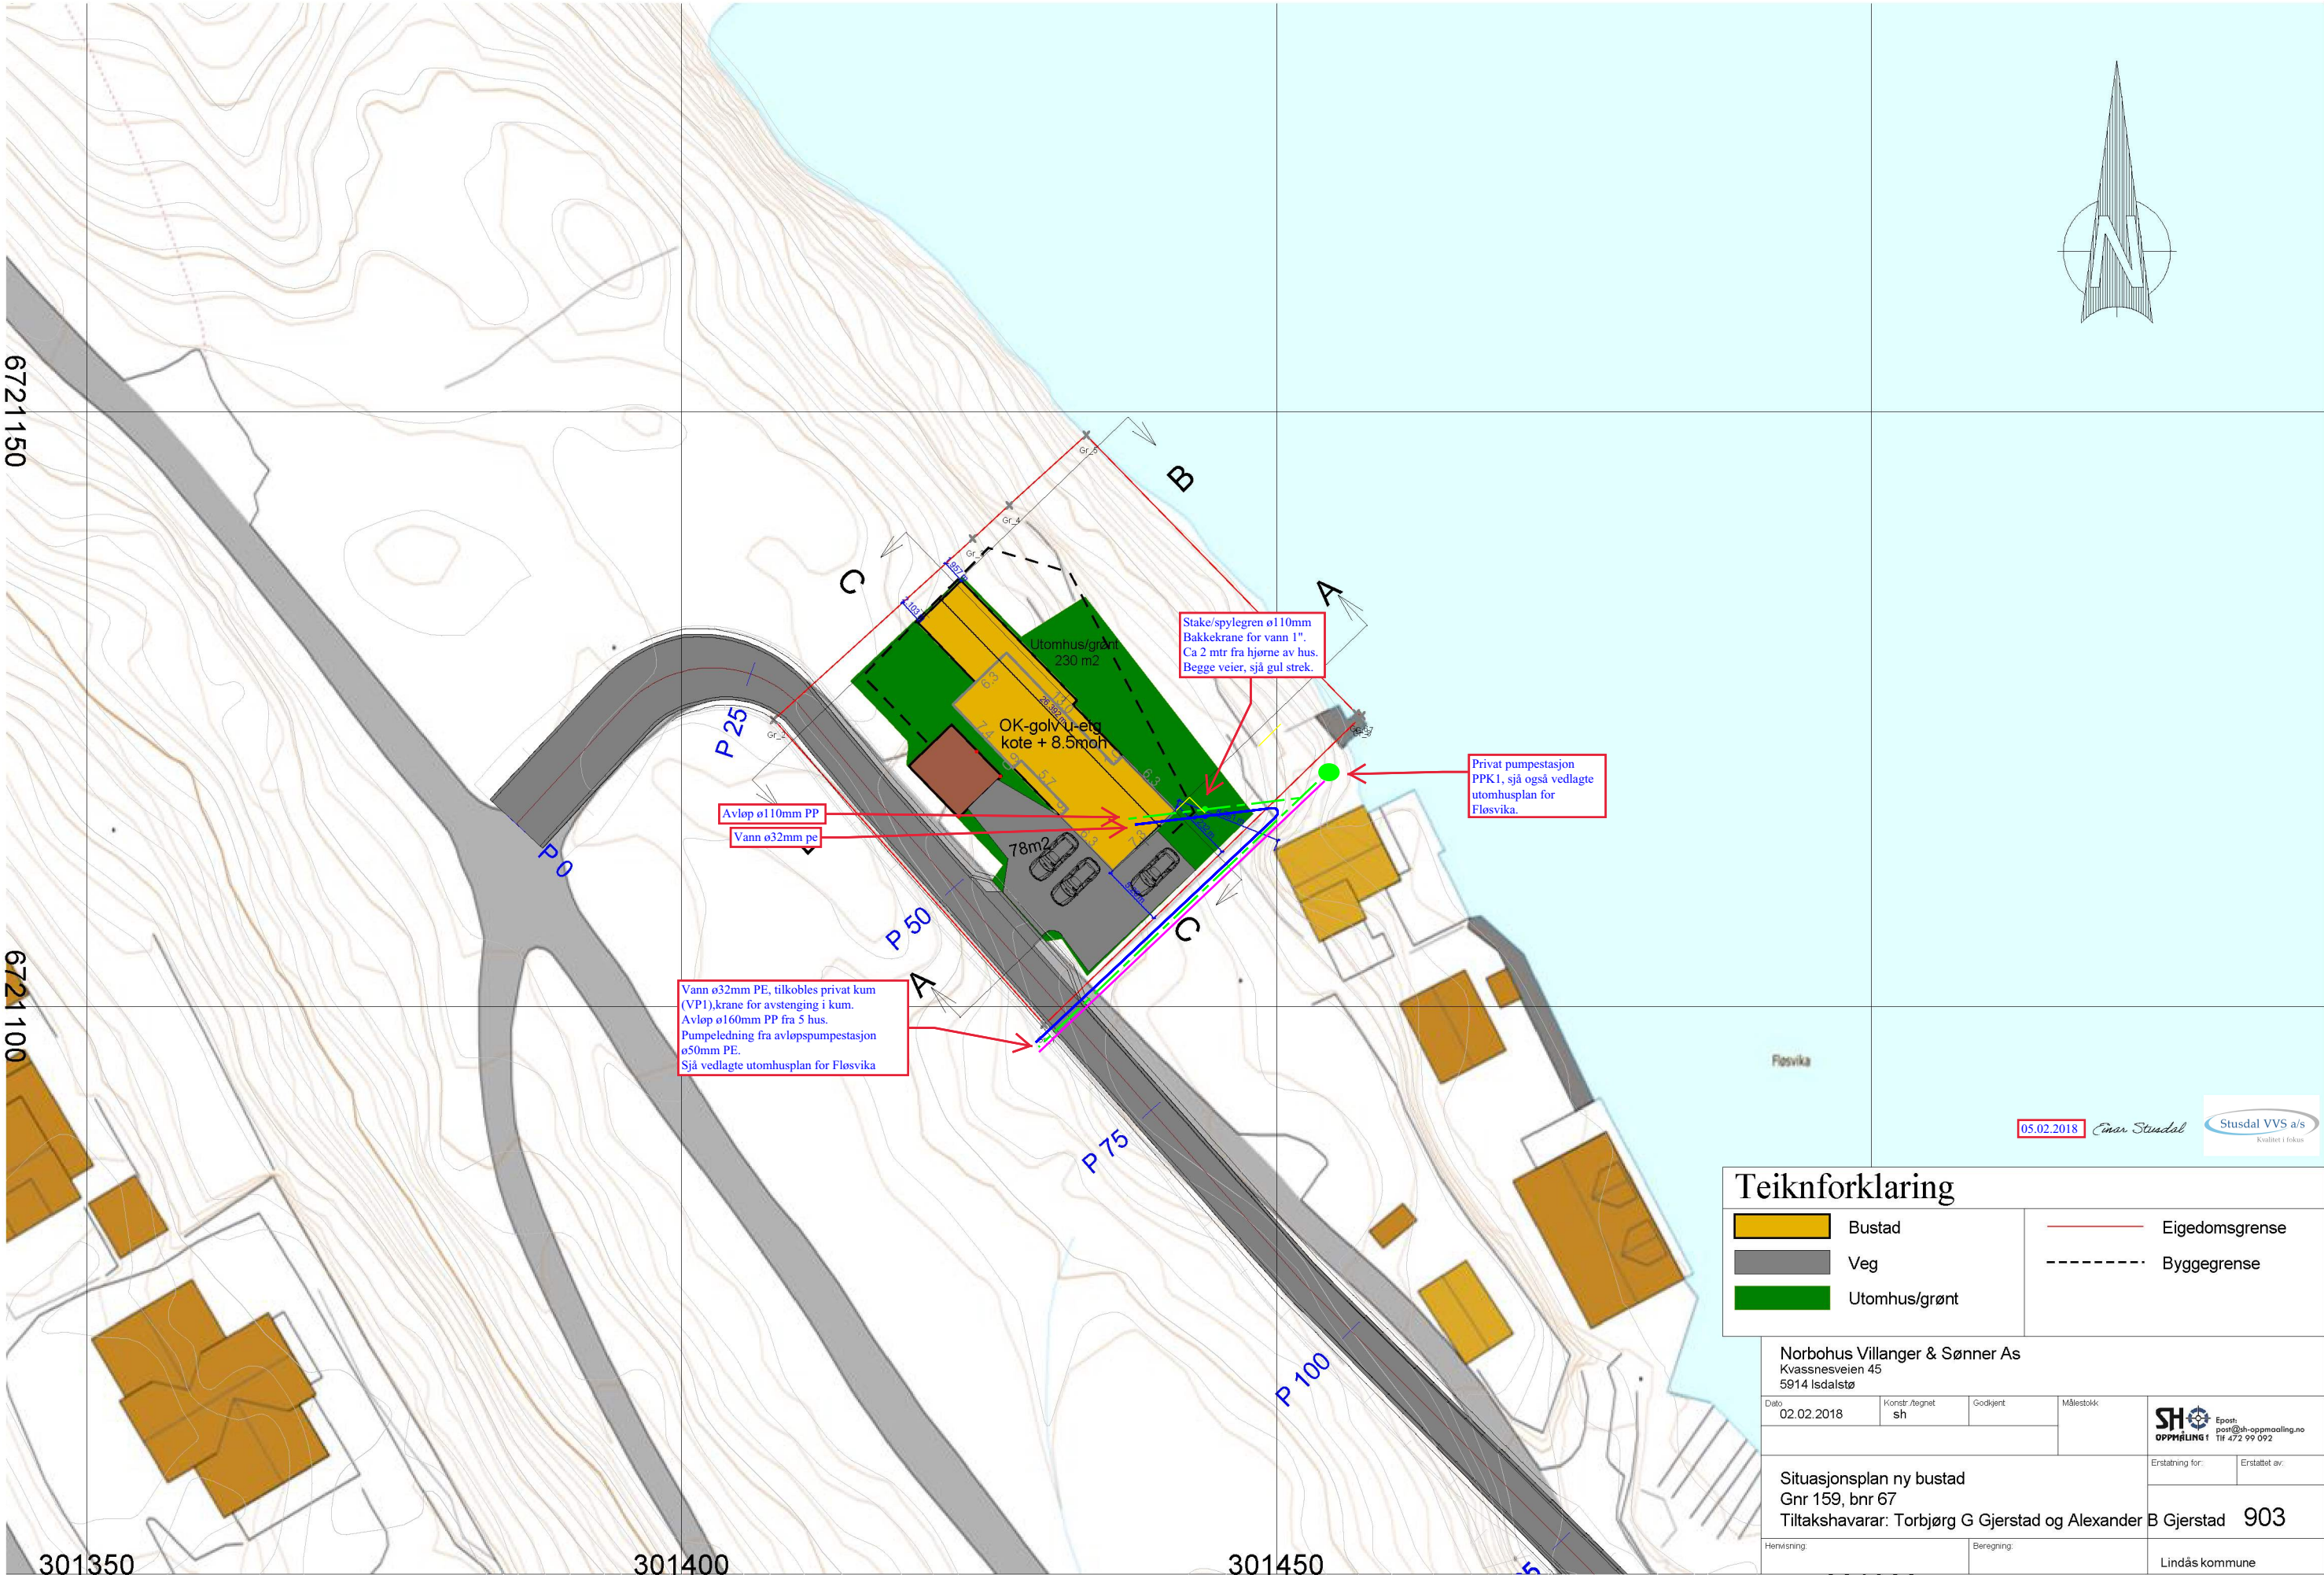

Teiknforklaring

	Bustad		Eigedomsgrense
	Veg		Byggegrense
	Utomhus/grønt		

Norbohus Villanger & Sønner As
Kvassnesveien 45
5914 Isdalstø

Dato 02.02.2018	Konstr./Regnet sh	Godkjent	Målestokk	
Situasjonsplan ny bustad Gnr 159, bnr 67 Tiltakshavarar: Torbjørg G Gjerstad og Alexander B Gjerstad 903				
Henviisning		Beregning		Lindås kommune