


Arkitekt Mette Kyed Thorson
Sivilarkitekt MNAL
Kvalen 16, N-5955 Lindås

SITUASJONSPLAN
29.11.2019

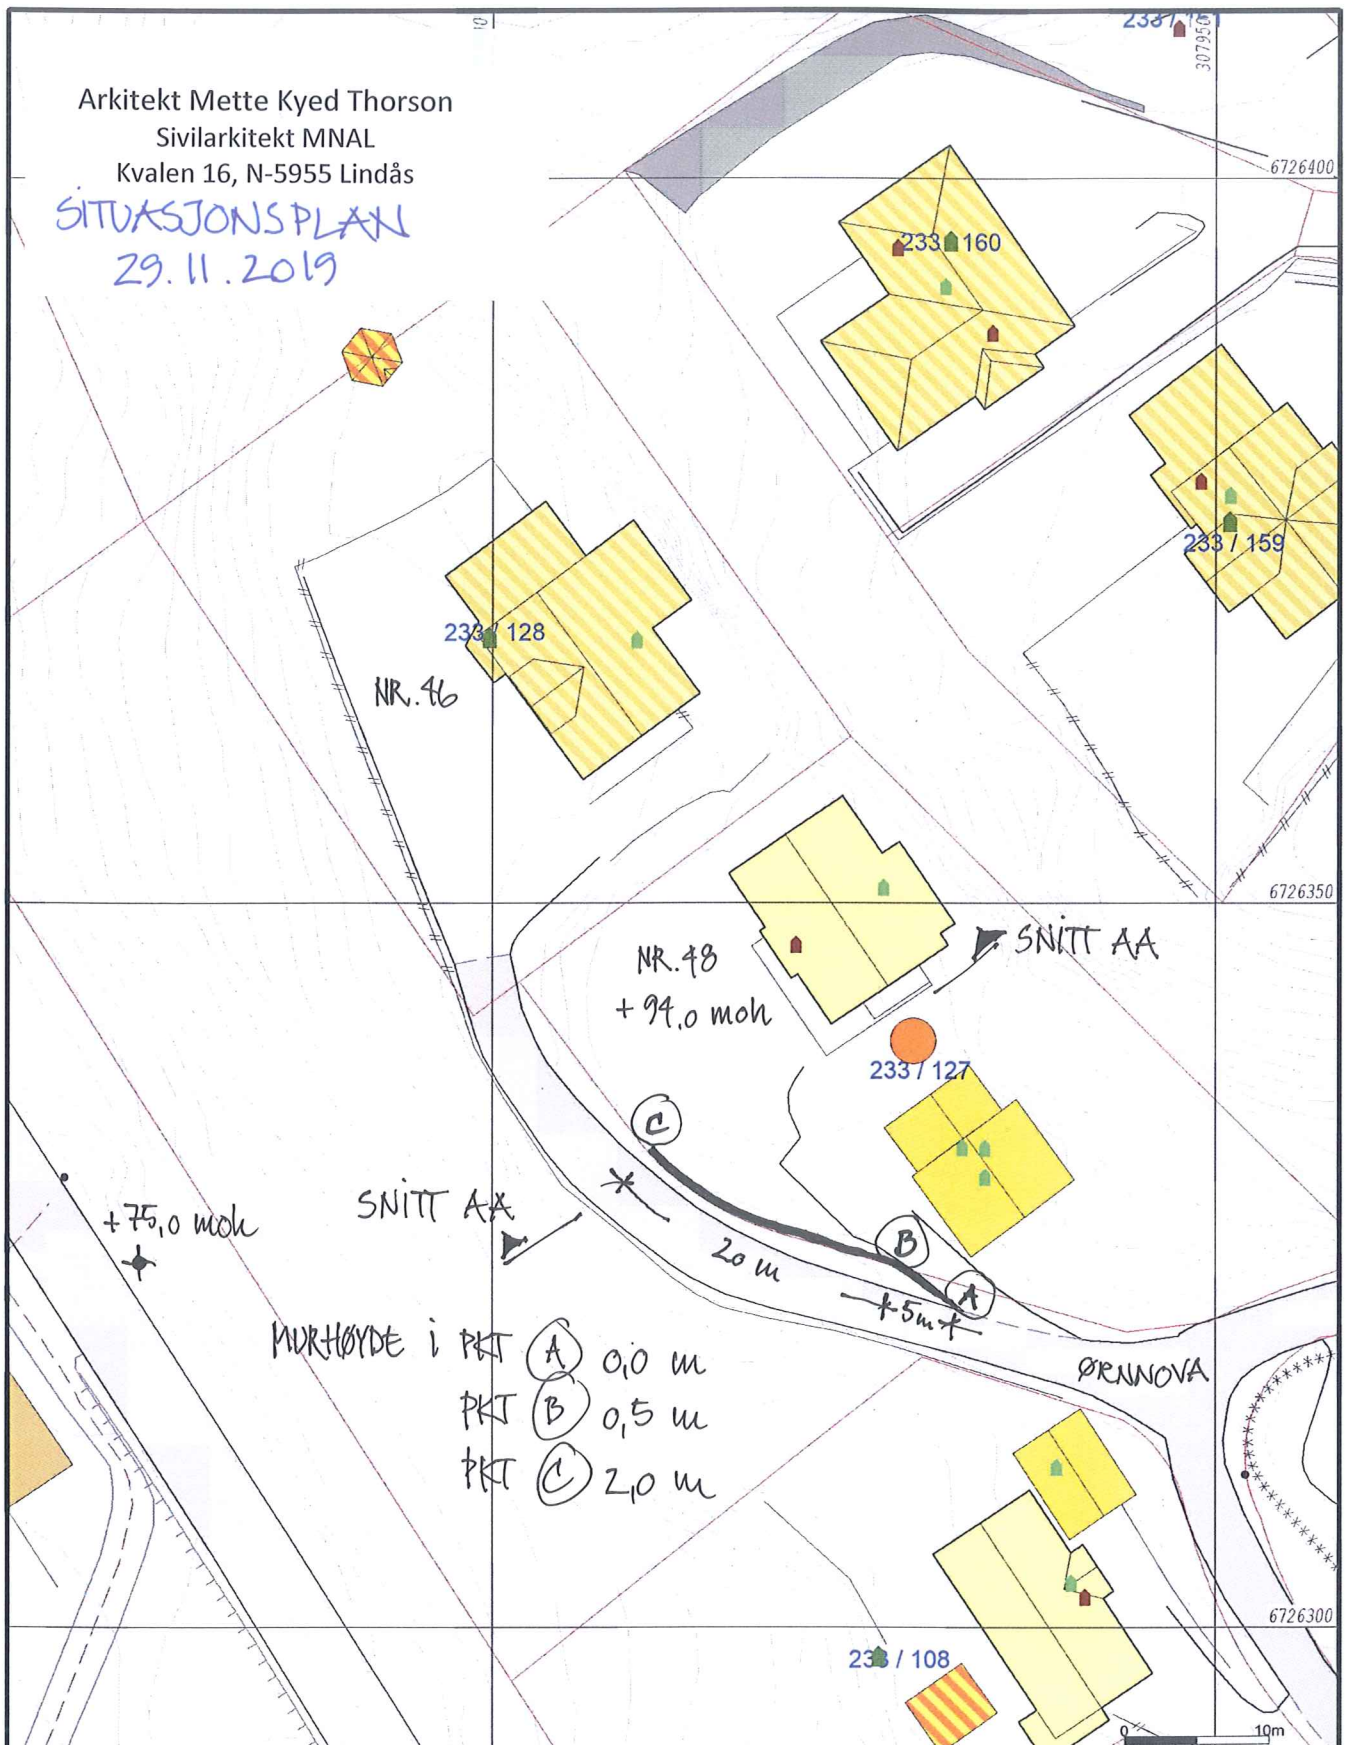

MURHØYDE I PKT
PKT (A) 0,0 m
PKT (B) 0,5 m
PKT (C) 2,0 m

- Målte Grenser
 - Registrerte Grenser
 - Udefinert grenser
 - Terrengmålte grense
 - Konstruert grensepunkt
 - Bolig
 - Bustad m/leilighet
 - Våningshus
 - Større bustader
 - Hytte/feriehus
 - Garasje/uthus
 - Industrilager
 - Andre bygg
- Beliggenhet og høyder må oppfattes som orienterende.
Koordinatsystem: UTM(EUREF89) - SONE 32 (EPSG:32632)
Høydesystem: (EPSG:)



Lindås kommune
Byggesak

Dato: 2019.10.31
Sign: liam

Situasjonsplan gbnr 233/127



Målestokk
1:500