


1

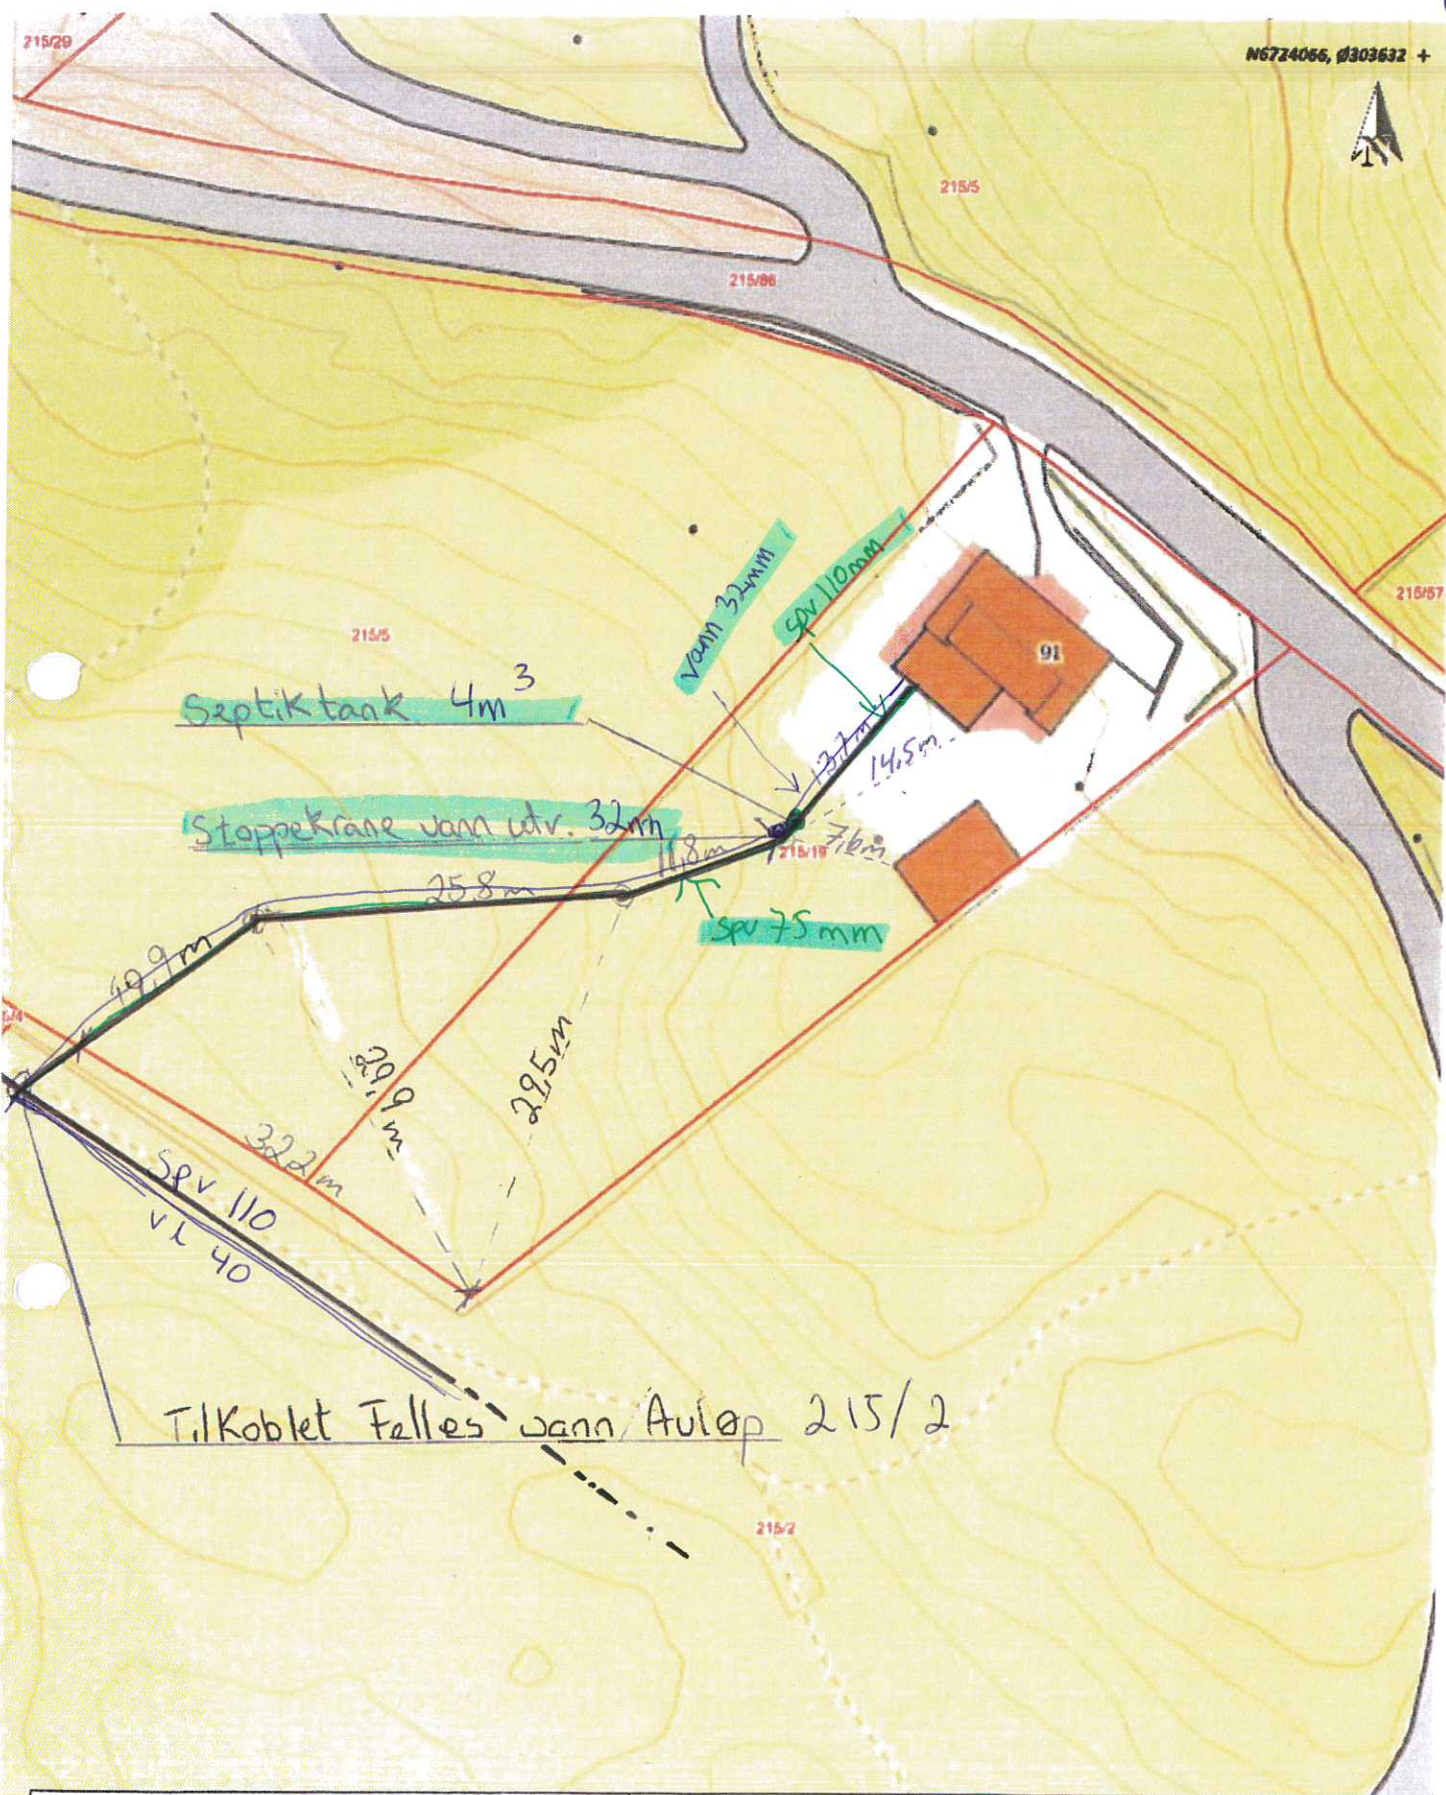

Situasjonskart - Eidsnes 4.3.19
Eidsnesvegen 91
Oppmålte avstander Lars L Eidsnes

NHdigi.no

Dato: 04-03-2019

Målestokk: 1:500

15m