SITUASJONSKART

MELAND KOMMUNE

Gnr/Bnr: ~~52/42~~ 52/54
Adresse: ~~Kårbø 100~~
Eigar/søkar: ~~Mette Myrås~~

Kvalitet : FKB-B

Gjeldande plan : Kommuneplan
Planformål : Fritidsbusetnad

Vår referanse: ØT

Sign. .....

N

Målestokk: 1:1000
Dato: 06.06.2011

Gjerde
Usikker eigedomsgrense
Målt eigedomsgrense
Bolighus
Andre bygg

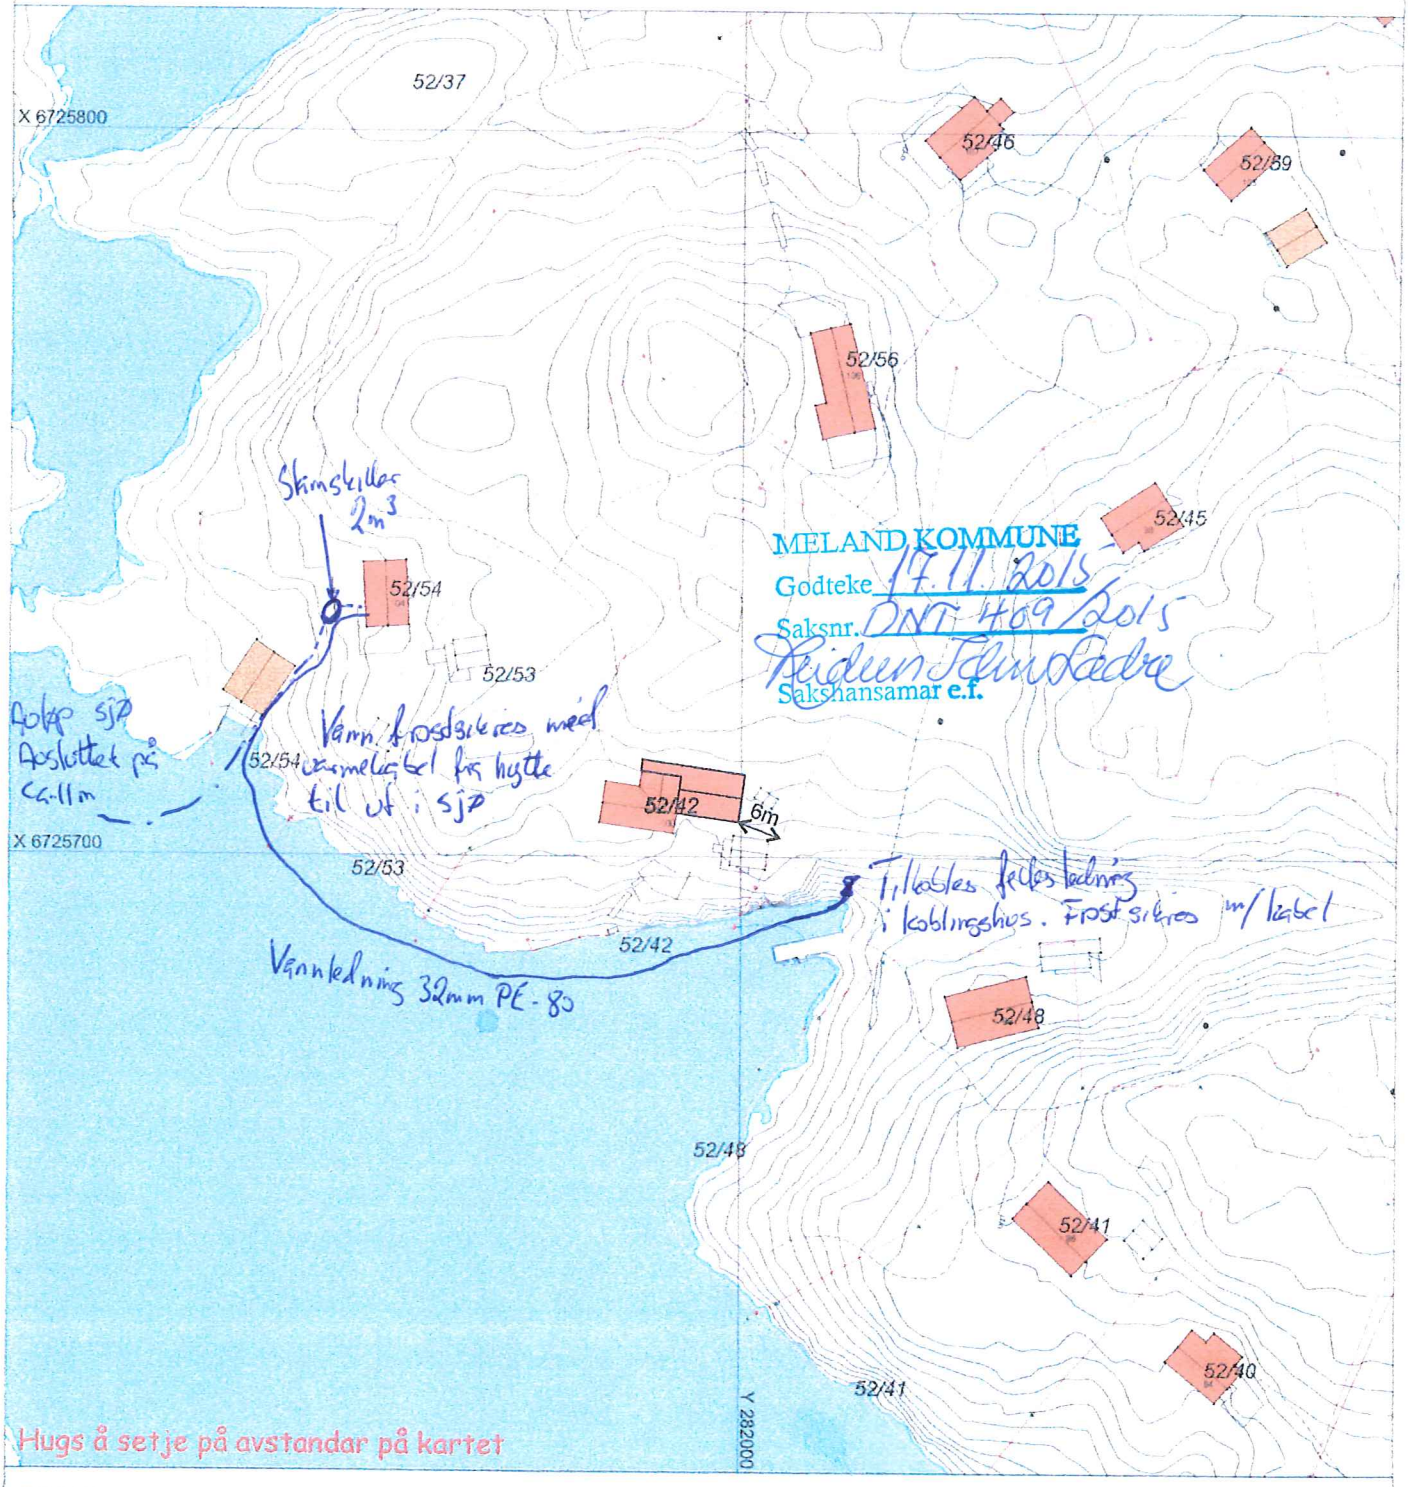

MELAND KOMMUNE
Godteke 17.11.2015
Saksnr. DNT 469/2015
Saksh. Reidun Tolnes Ladre
Sakshansamar e.f.

SITUASJONSPLAN

Tiltak

NYDAL VVS
Org.no. 912 088 413
Osveien 142, 5227 Nesttun
Tlf. 55 92 59 70

Underskrift Situasjonsplan Dato